


Лист 1 из 10 лис

Условные обозначения:
 Система высот - Балтийская
 Система координат - КАТЗ

164.600 проект
 164.601 факт

Высотные отметки даны в метрах.
 Размеры - в мм

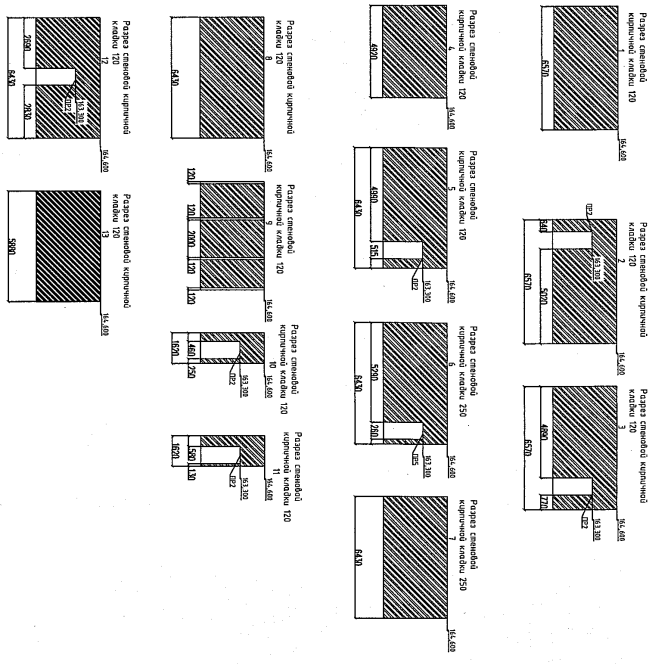

ООО "СПРОЙПОРЯД"
 20.07.2014
М.И. Сидякин
М.И. Сидякин

621/2014-АС		Производственно-складской комплекс Хухмяяки, расположенный по адресу: Республика Татарстан, Елабужский муниципальный район, микрорайон ОЗЗ "Алабуга", ул. Ш-2, стр. 15/2	
Изм.	Кол-во листов	№ док.	Подпись
Проект	1	А.В. Сидякин	<i>М.И. Сидякин</i>
Генеральный	Сидякин		
Исполнительная схема №2/1		Студия	
от 24.02.15г.		Лист	1
Устройство кирпичной кладки перегородок		Листов	1
		ООО "СпроецПоряд"	